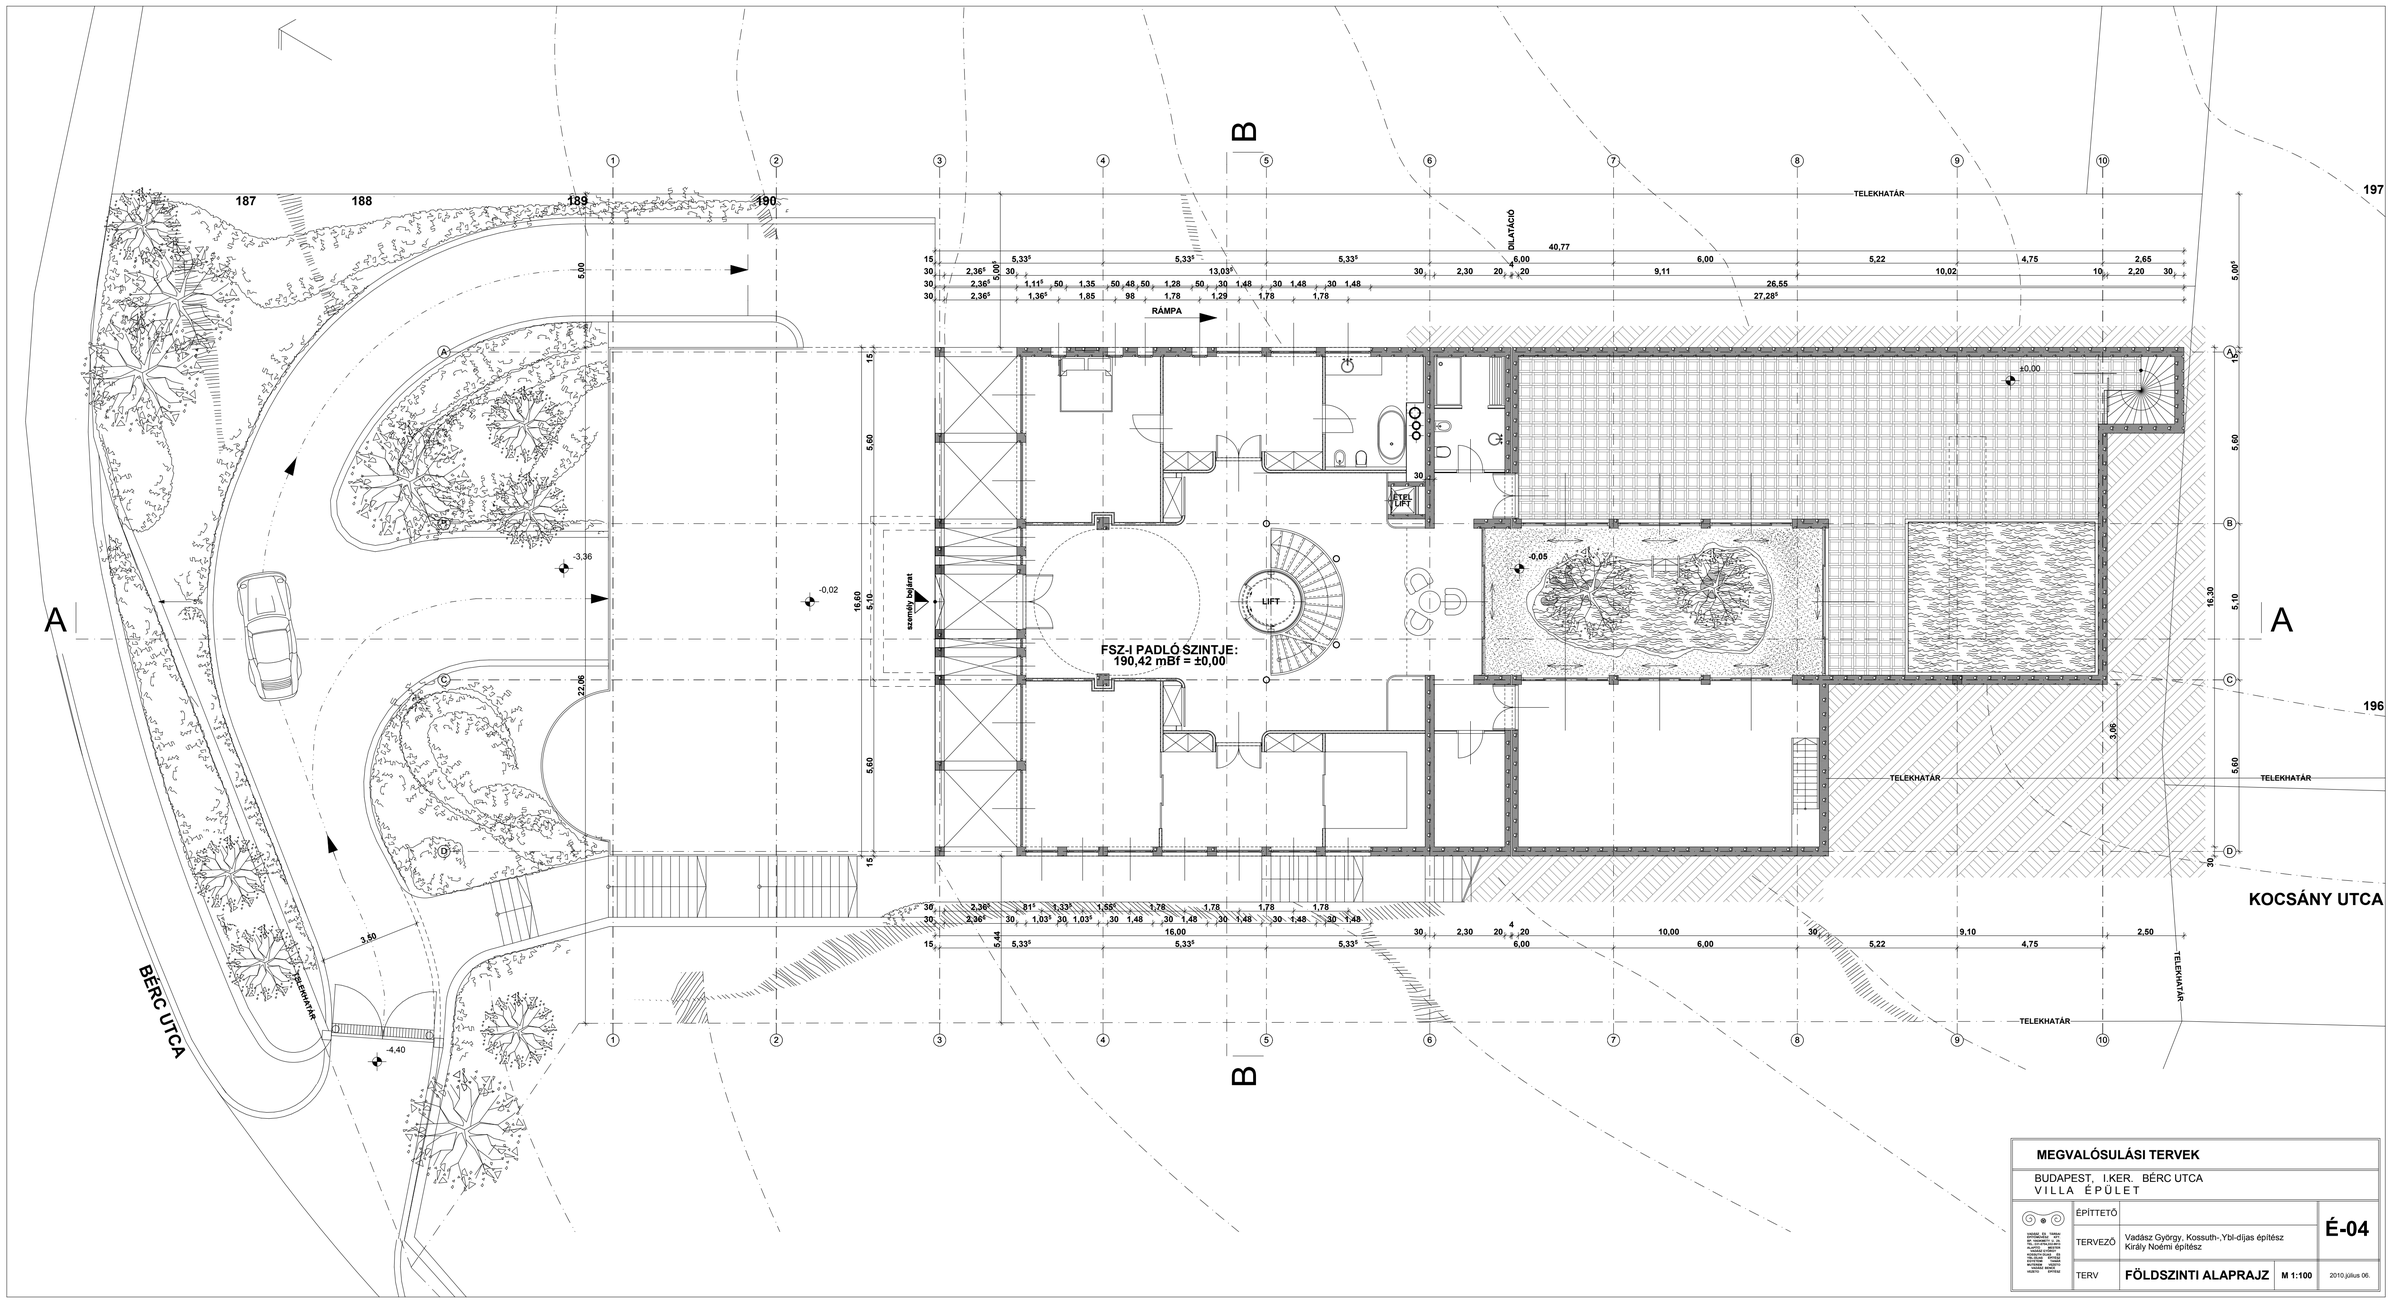

MEGVALÓSULÁSI TERVEK

BUDAPEST, I.KER. BÉRC UTCA
VILLA ÉPÜLET

ÉPÍTTETŐ			É-04
TERVEZŐ	Vadász György, Kossuth-,Ybl-díjas építész Király Noémi építész		
TERV	**FÖLDSZINTI ALAPRAJZ**	M 1:100	2010.július 06.